
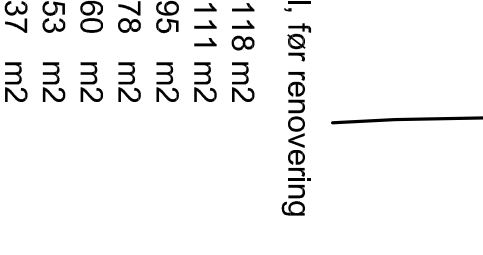
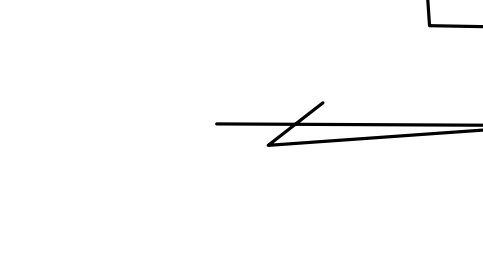
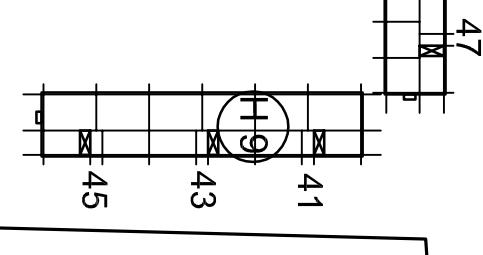
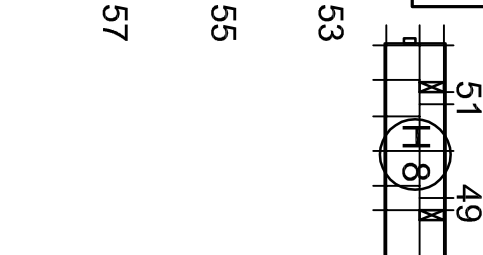
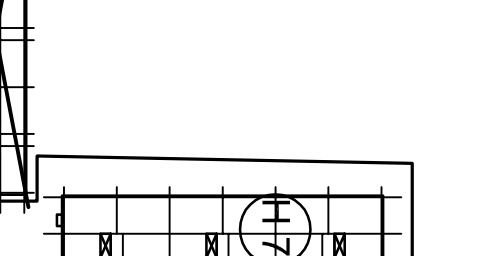
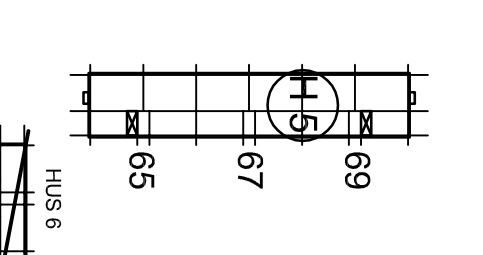
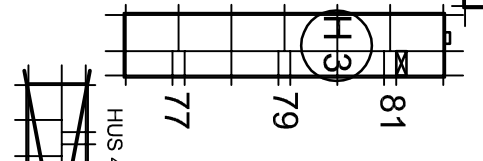


Matrikelnr. 188

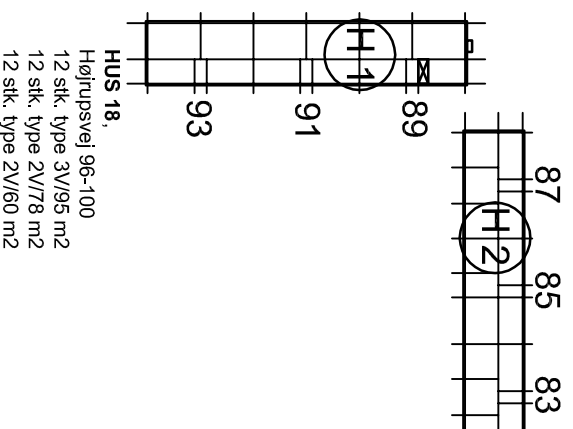

- Boligoversigt, total, før renovering**
- Boligtpe 4V/118 m2
 - Boligtpe 4V/111 m2
 - Boligtpe 3V/95 m2
 - Boligtpe 2V/78 m2
 - Boligtpe 2V/60 m2
 - Boligtpe 2V/53 m2
 - Boligtpe 1V/37 m2











Fortklaring:

- Tal foran bogstaver:** Boligtipes fremtidige areal
- M:** Moderniseret med nyt badeværelse og køkken
- E:** Elevator reduceret i boligens størrelse
- (E):** Adgang til elevator
- K:** Karmap på gavl
- V:** Vindue i gavl / gavlparti
- AK:** Altankarmap på facade

HÅNBÆKVEJ

ETAPE I

ETAPE II

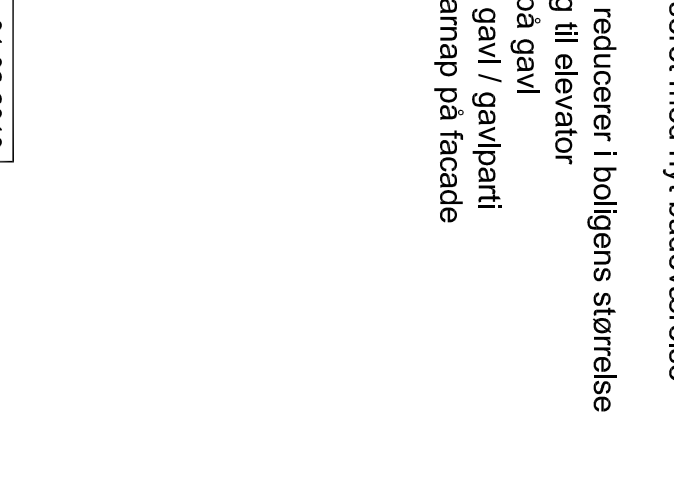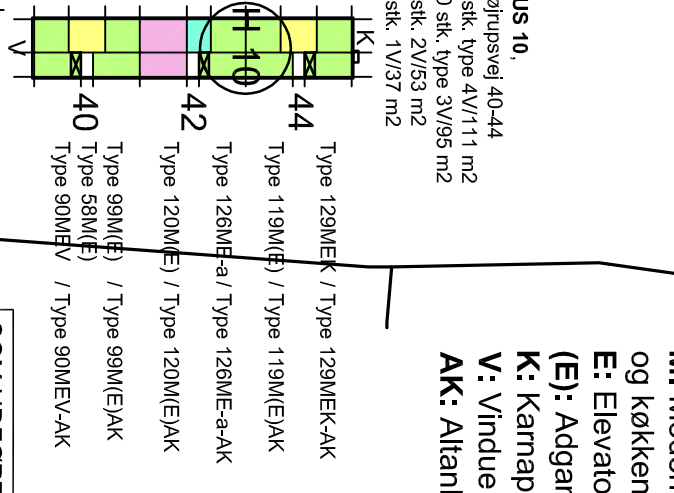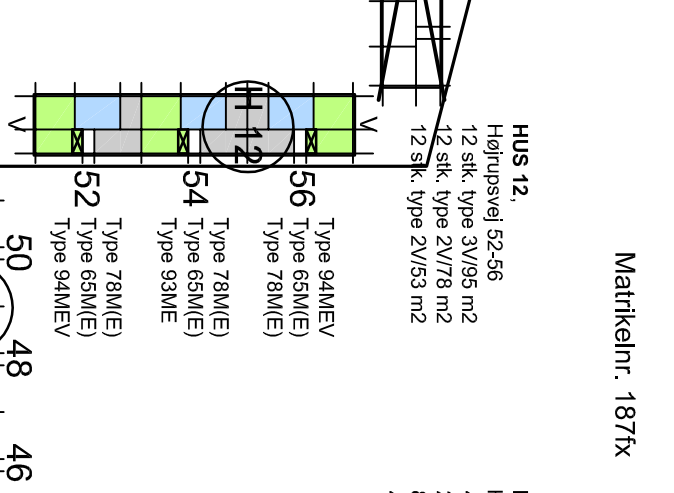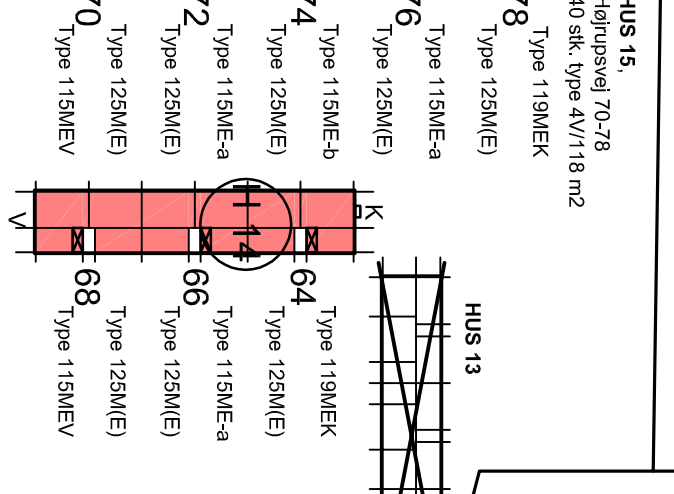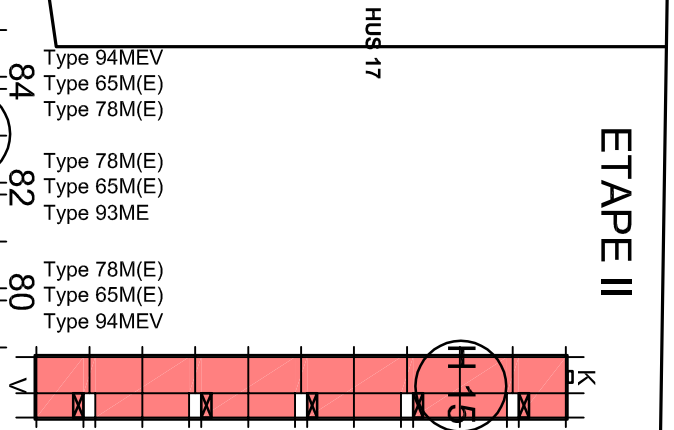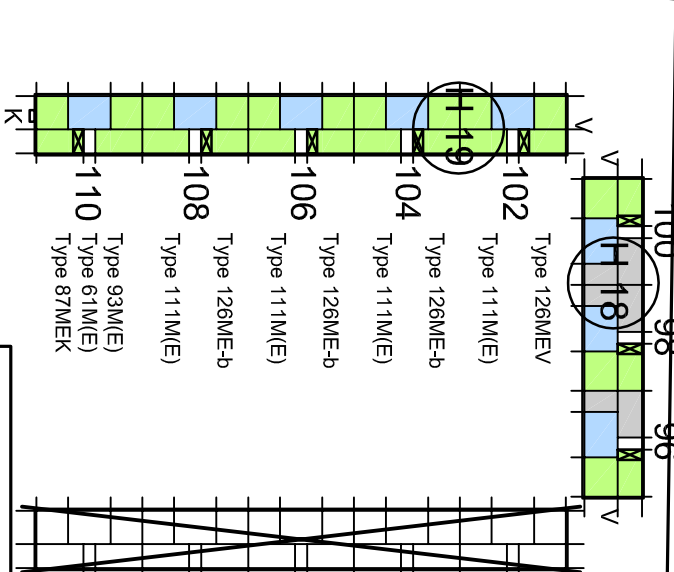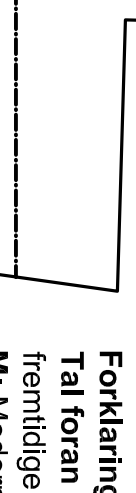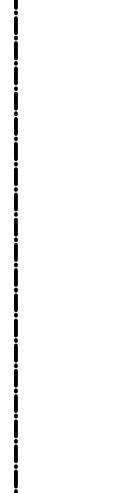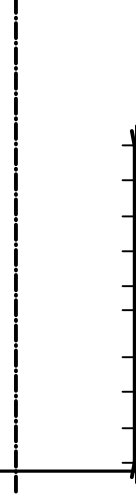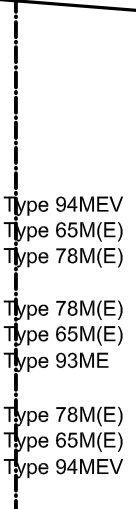

HUS 19,
Højrupsvvej 102-110
40 stk. type 3V/95 m2
20 stk. type 2V/60 m2

HUS 16,
Højrupsvvej 80-84
12 stk. type 3V/95 m2
12 stk. type 2V/78 m2
12 stk. type 2V/53 m2

HUS 15,
Højrupsvvej 70-78
40 stk. type 4V/118 m2

HUS 14,
Højrupsvvej 64-68
24 stk. type 4V/118 m2

HUS 12,
Højrupsvvej 52-56
12 stk. type 3V/95 m2
12 stk. type 2V/78 m2
12 stk. type 2V/53 m2

HUS 11,
Højrupsvvej 46-50
4 stk. type 4V/111 m2
20 stk. type 3V/95 m2
8 stk. 2V/53 m2
4 stk. 1V/37 m2

HUS 10,
Højrupsvvej 40-44
4 stk. type 4V/111 m2
20 stk. type 3V/95 m2
8 stk. 2V/53 m2
4 stk. 1V/37 m2

Byggeafsnit 4
Matrikelnr. 187fæ

HØJRUPSVVEJ

Byggeafsnit 3
Matrikel 187fz

FREDERIKSHAVNS BOLIGFORENING AF 1945
Ald. 12, Hånbæk
Renovering - Etape 1

SOM UDFØRT 01.02.2010

RAMBØLL
Partnersgade 11
5000 Ålborg
Tlf. 9955 7500
Fax. 9950 7505

ARKI NORD A/S
Arktisk m.a.s.
Drammensgade 16, 9900 Frederikshavn
Tlf. 9842 0577
Fax. 9842 0860

Frederikshavns Boligforening af 1945
København 4
9900 Frederikshavn
Tlf. 9820 1945
Fax. 9843 0842

SITUATIONSPLAN
HUS 10, 11, 12, 14, 15, 16, 18 OG 19
AXX-02A

Rev.	01.02.2010	NS	CF	SOM UDFØRT
Dato	Konst./Type	Konst./Type	Konst./Type	Beskrivelse
14.03.2008	NS	CF		
Dato	Konst./Type	Konst./Type	Konst./Type	Beskrivelse
14.03.2008	NS	CF		