


**SIGNATURFORKLARING:**

- TN TAGNEDLØB
  - NFP NY FACADEPUDS
  - EST ELEVATORSKAKT-TAG
  - VINDUESHUL TILPASSESTILMURES
  - EKSISTERENDE OPGANGSDØRHUL BEVARES
  - NYT HUL FOR ELEVATORADGANG
- HELVISNING TIL NR. PÅ BYGNINGSDEL SE FACADEKOMPLETTERINGSOVERSIGT TEGNING NR. AXX-47 OG AXX-48

**NOTE**  
ANGIVNE MÅL ER VEJLEDENDE  
MÅL SKAL KONTROLLERES PÅ STEDET

**A18-30C**

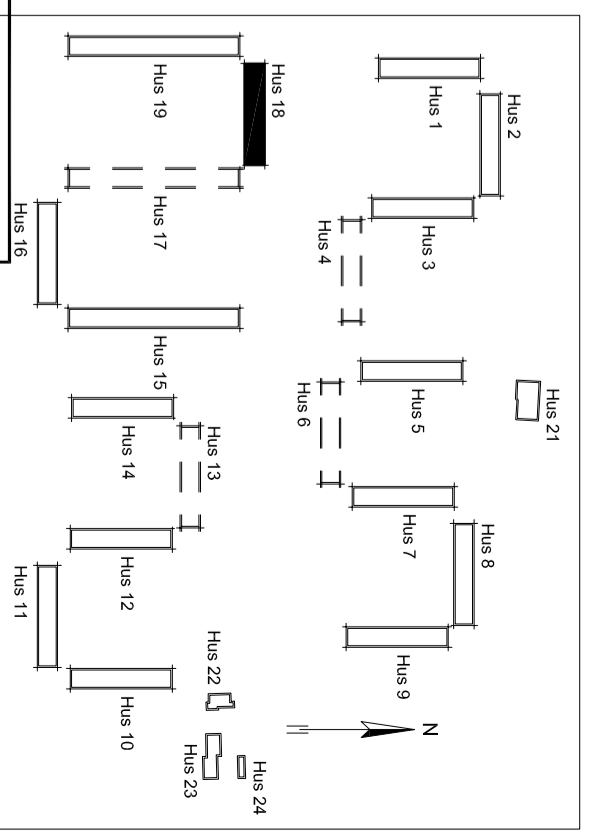

**SOM UDFØRT 01.11.2011**

Rev.	Dato	Konst./Tegn.	Kontrol	Godk.	Beskrivelse
C	01.11.2011	NS	CF		SOM UDFØRT
B	01.06.2010	NS	CF		ALTANTAPPER OG HAVEANLÆG UDGAR
A	15.06.2008	NS	CF		KOTE PÅ FACADEPUDS

**FREDERIKSHAVN BOLIGFORENING**  
Afd. 12, Hånbæk  
Renovering - Etape 2

Tegn. nr. **A18-30C**

**Fremt. facader**

**RAMBØLL**  
Prinsensgade 11  
9000 Ålborg

Tlf: 9935 7500  
Fax: 9935 7505

**ARKINORD**  
Arktitektur m.a.s.  
Dammskøjsgade 16, 9900 Frederikshavn

Tlf: 9842 0577  
Fax: 9842 0850

GBL Gruppen for by- & landskabsplanlægning aps  
Påklustorvej 4, 6000 Kolding

Tlf: 7552 6444  
Fax: 7553 1433