


HNVSJNING TIL NR. PÅ BYGNINGSDEL
SE FACADEKOMPLETTERINGSOVERSIGT
TEGNING NR. AXX-47 OG AXX-48

NOTE
ANGIVNE MAL ER VEJLEDENDE
MAL SKAL KONTROLLERES PÅ STEDET

- SIGNATURFORKLARING:
- TN TAGNEDLØB
 - NFP NY FACADEPUDS
 - EST ELEVATORSKAKT-TAG
 - VINDUESHUL TILPASSES/TILMURES
 - EKSISTERENDE OPANGSDØRHUL BEVARES
 - NVT HUL FOR ELEVATORADGANG

A12-30B

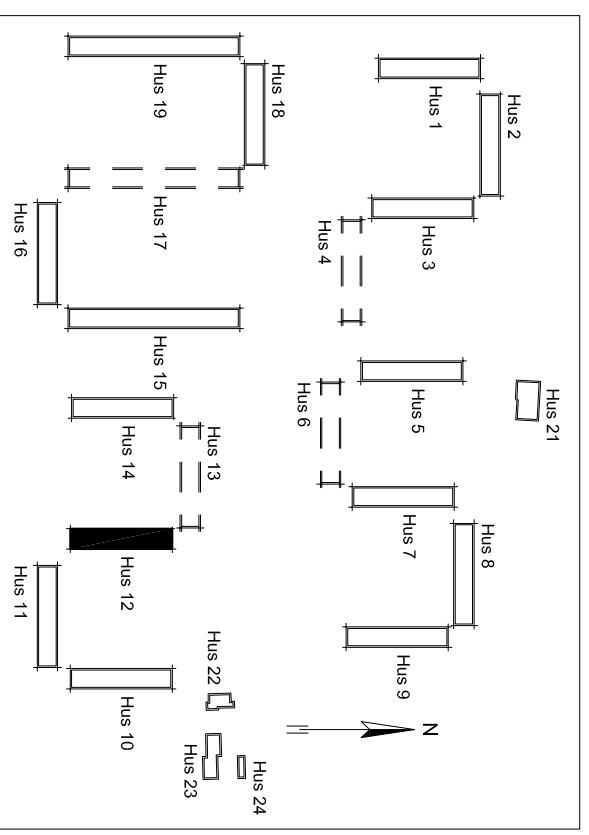

SOM UDFØRT 01.02.2010

Rev.	Dato	Konst./Tegn.	Kontrol	Godk.	Beskrivelse
B	01.02.2010	NS	CF		SOM UDFØRT
A	15.06.2008	NS	CF		KOTE PÅ FACADEPUDS

FREDERIKSHAVN
BOLIGFORENING

Frederikshavn Boligforening
Afd. 12, Hånbæk
Renovering - Etape 2

Kalkvejsvej 4
9900 Frederikshavn
Tlf: 9620 1945
Fax: 9843 8842

HUS 12
Fremt. facader

Tegn. nr.
A12-30B

Dato 14.03.2008
Konst./Tegn. NS
Kontrol CF
Godk. CF

Projektnr. 0660038
Mål 1:200
Filnavn Iao12-30

RAMBOLL
Prinsensgade 11
9000 Ålborg

Tlf: 9935 7500
Fax: 9835 7505

ARKINORD
Artikler m.a.a.
Danmarksvej 16, 9900 Frederikshavn

Tlf: 9842 0577
Fax: 9842 0850

GBL Gruppen for by- & landskabsplanlægning a/s
Påklustervej 4, 6000 Kolding

Tlf: 7552 6444
Fax: 7553 1433