


Plan - Niv 4
Blok 2B - 1:100

- TYPE A1 nr. 129
- TYPE B1 nr. 127
- TYPE B1 nr. 125
- TYPE B1 nr. 123
- TYPE A2 nr. 121

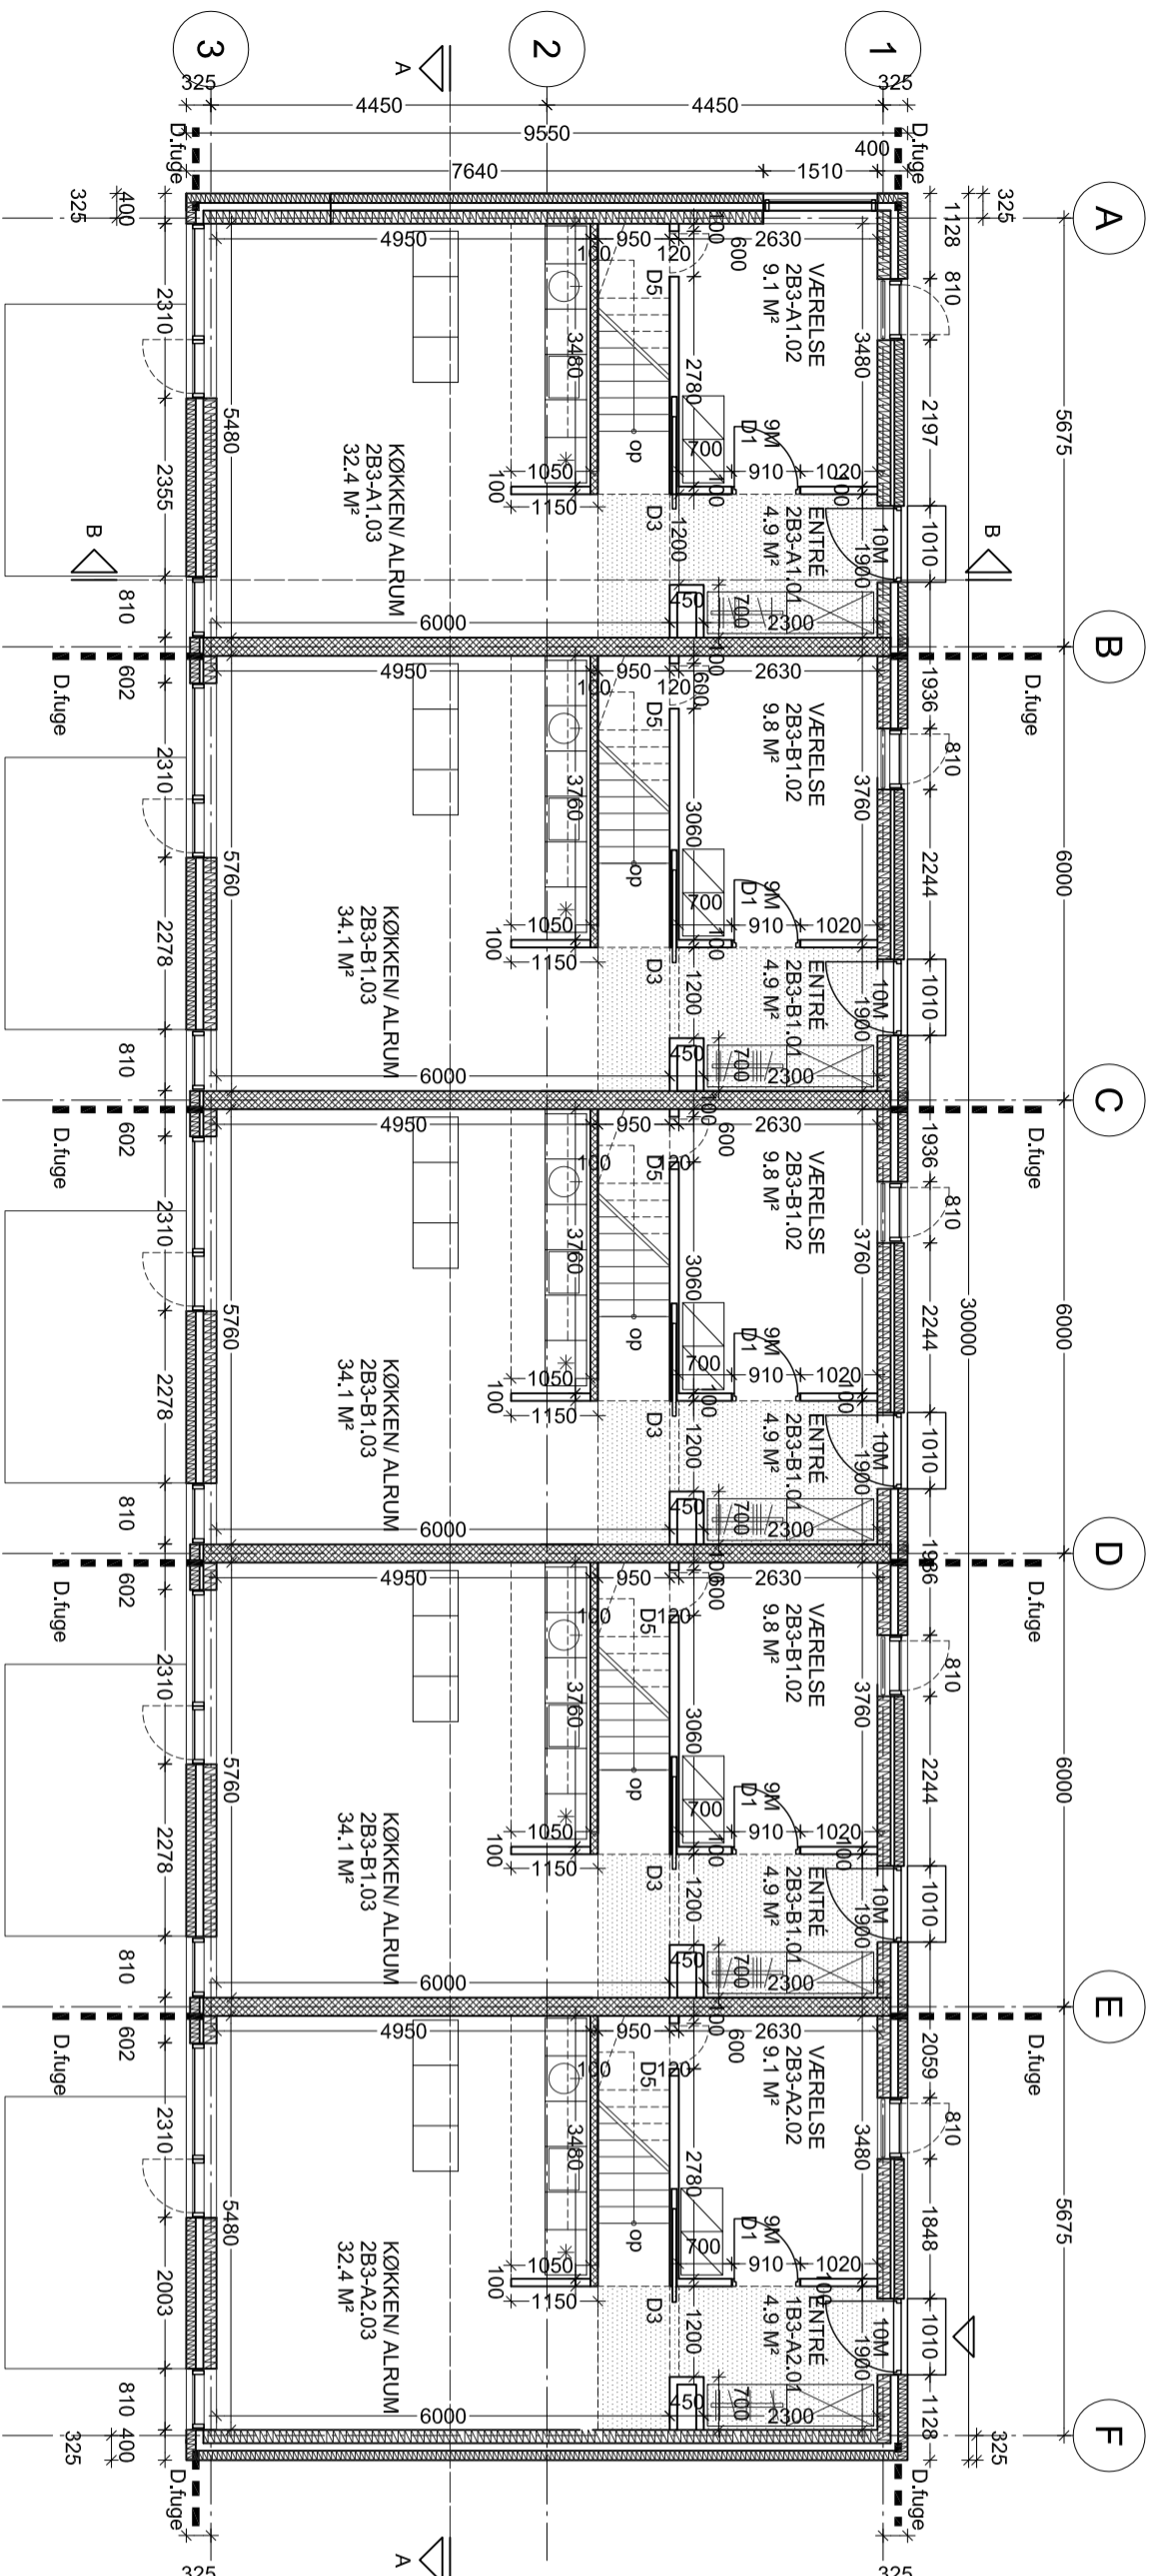

Plan - Niv 3
Blok 2B - 1:100

- TYPE A1 nr. 129
- TYPE B1 nr. 127
- TYPE B1 nr. 125
- TYPE B1 nr. 123
- TYPE A2 nr. 121

SIGNATURFORKLARING:

- 553mm Let ydervæg - Se detalje 1-821-105
- 413mm Termoblokke (400mm) med 10mm puds udv./ indv. 3 mm kridning.
- 413mm Termoblokke (350mm) med 10mm puds udv./ indv. 3 mm kridning.
- 30x30mm træpaneler på udv. side.
- 365 mm Celblik med 10mm puds.
- 95mm Let stilveræg - som Krauf Damogips VE MR45 450 AAAA M0 / Ved skåke VE MR45 450 -/AA M0
- 160mm Stilveræg - som Krauf Damogips VE MR120 450 AAAA M0
- 240mm Beton (lejlighedsskål)
- 100mm Beton
- 75mm H+H Multiplade.
- 100mm H+H Multiplade.
- 2300mm rumhøjde - nedhængt gipsloft / passage - Conchip. malet. Ral: 9010
- dilatationstilgæ Tømlokkelen
- over garderoberkabe lukkes der med gips
- glæsværn - inde
- Overligger.
- Tekniskab.

TEGN.NR.: 1.2B.117 A

| NR. | DØRPLADE | KARM | HJULMÅL HXB | BD / dB - Rvw | BUNDSTYKKE | BEMÆRKNINGER |
|-----|------------|------|--------------|---------------|-----------------|--|
| D1 | Træ massiv | Træ | 2110x912mm | | metal skinne | Farve: NCS S 0502 - Y - type: stabile glatte døre |
| D2 | Træ massiv | Træ | 2110x912mm | | metal skinne | Farve: NCS S 0502 - Y - type: stabile glatte døre |
| D3 | Træ massiv | Træ | 2110x2314 mm | | metal skinne | Farve: NCS S 0502 - Y - type: glatte indbygget skydedøre |
| D4 | Træ massiv | Træ | 2110x1914 mm | | metal skinne | Farve: NCS S 0502 - Y - type: glatte indbygget skydedøre |
| D5 | gips | all. | 600x600mm | | ingen | Damogips: Push up inspektionslem |
| D6 | stål | stål | 2110x1010mm | | stål bundstykke | Hansen Door farve: Ral 1018 |

DØRSKEMA - DØRTYPE: SVEDDOOR

Hjulsål i facaden er til udv. puds.

As built

| REV.: | REV. OMFATTER | INIT.: | DATO: |
|---------------------------------------|-----------------------------------|--------------|------------------|
| Totalelitr: Hansson & Knudsen Vest AS | Værkskiedsvvej 14 | 6000 Kolding | Tlf: 75 53 06 00 |
| | hkv-vesti@hansson-knudsen-vest.dk | | |

Juulsbjergparken 1. etape

Østerbo boligforening

| FASE: | HOVEDPROJEKT | TEGN.NR.: | REV.: |
|--------|--------------|-----------|-------|
| EMNE: | BLOK 2-B | 1.2B.117 | A |
| Planer | | | |

| SAGS NR.: | 0903 | DATO: | 2010-10-01 | MAL.: | 1:100 | INIT.: | aep | KONTR.: | dp | GODK.: | sr |
|------------|-----------------|---------------|------------|-------|-------------|---------|----------------------------------|---------|----|--------|----|
| Arktitekt: | RAVN ARKITEKTUR | Havnegade 32 | 7100 Vejle | Tlf.: | 75 83 40 77 | E-mail: | ravnarkitektur@ravnarkitektur.dk | | | | |
| Ingeniør: | COMI AS | Hørupparken 1 | 7100 Vejle | Tlf.: | 76 42 64 00 | E-mail: | comi@comi.dk | | | | |